

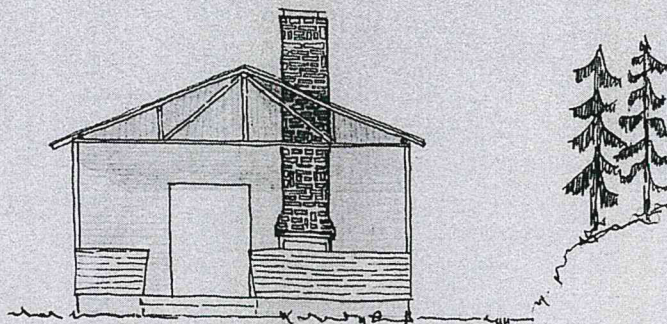
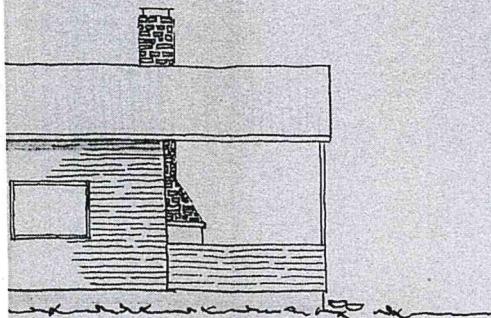


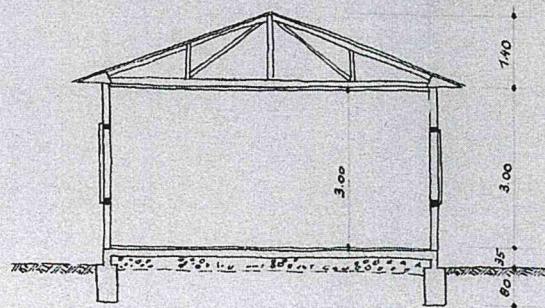

GIEBELANSICHT

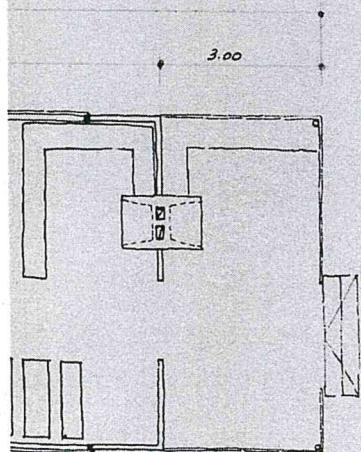

SCHNITT

BESTANDSPLAN


Schutzhütte für die Ruppertsklamm

Plan im Masstab 1:100


Lahnstein, den 28.8.1975

Stadtbauamt:


Oberbürgermeister:

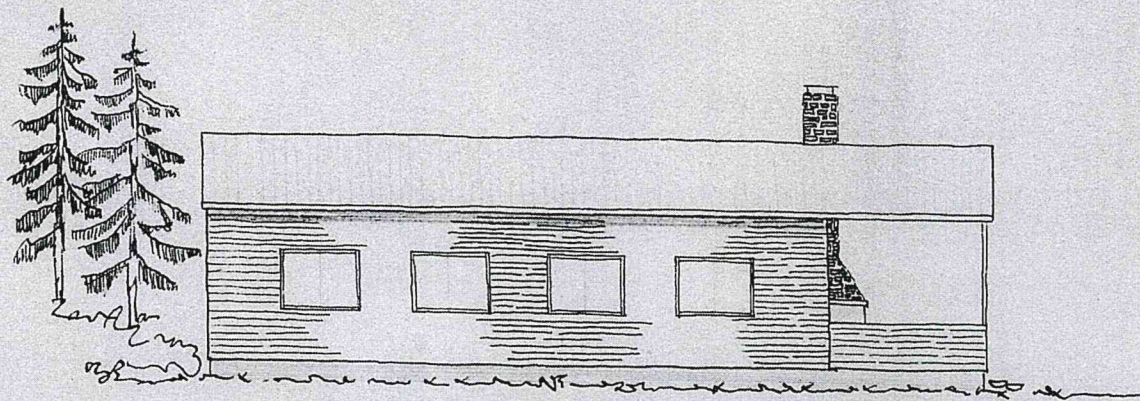

LANGSANSICHT

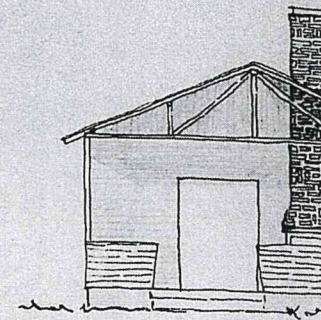


GIEBELANSICHT

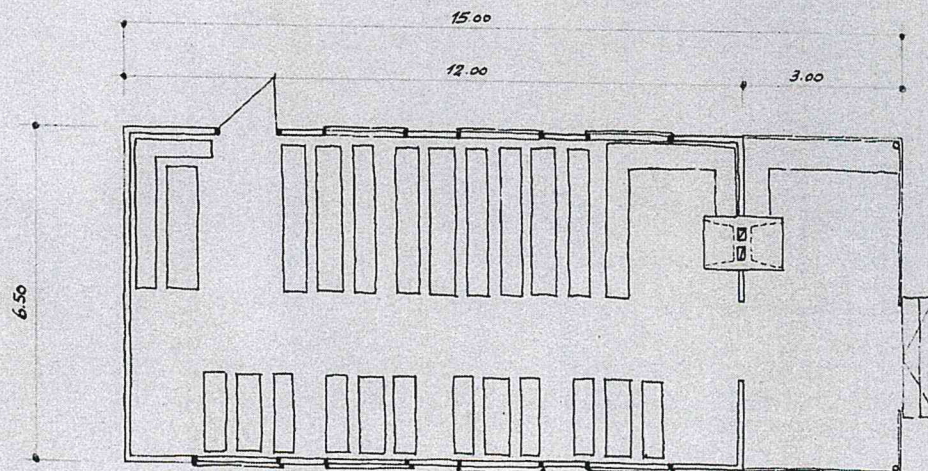

GRUNDRISS

BESTANDSPLAN

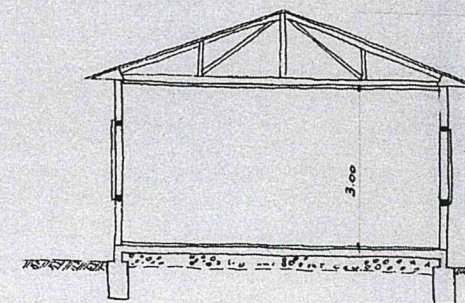

SCHNITT